

EXTRAIT DU REGISTRE DES ARRETES DU MAIRE DE LA COMMUNE DE SAINT-MARCEL

ADM- 19-2023

ARRETE DE VOIRIE

POSE DE CONDUITES TELECOMS

Arrêté portant permission de voirie

RUE PHILIPPE FLATOT

Raymond BURDIN, Maire de la Commune de SAINT-MARCEL,

Vu le Code Général des Collectivités Territoriales et notamment les articles L 2211-1 à L 2213-6,

Vu le code général de la propriété des personnes publiques, et notamment son article L 2122-1,  
Vu le code général des collectivités territoriales,

Vu le code de la voirie routière, et notamment ses articles L 113-2 et L 141-1,

Vu le code des postes et communications électroniques et notamment ses articles L 47 et R 20-52,

Vu la délibération du conseil municipal du 24 juin 2013, instituant une redevance pour l'occupation du domaine public routier communal par les opérateurs de télécommunications

CONSIDERANT la requête sous le n° référence : 989113/MUI201238/2205038 en date du 18 janvier 2023 par laquelle ORANGE SADE RCC E0 – 200 rue LOUIS BRAILLE – BP 54710 FLEVILLE-DEVANT-NANCY demande l'autorisation pour la réalisation de travaux d'enfouissement de canalisation de télécommunication la voie communale rue Philippe FLATOT,

CONSIDERANT les plans joints à la demande,

**ARRÊTE -**

**Article 1 :** Autorisation d'occupation temporaire du domaine public routier communal

Le bénéficiaire dit l'occupant est autorisé à occuper temporairement le domaine public routier communal et à exécuter les travaux énoncés dans sa demande :

- Pose de 343 ml de canalisation télécom souterraine
- Pose de 11 chambre souterraine
- Dépose de 40 ml d'artère aérienne sur appui Orange
- Dépose de 3 poteaux
- Dépose d'une chambre souterraine

pour l'enfouissement des réseaux de télécommunications à Saint-Marcel conformément au plan joint.

**Article 2 :** Dispositions à prendre avant d'exécuter les travaux

La présente autorisation d'occupation temporaire du domaine public routier communal ne dispense pas l'occupant de procéder aux autres formalités administratives prévues par les réglementations en cours. Avant toute intervention, l'occupant doit s'informer auprès des différents exploitants de l'existence de réseaux dans le périmètre des travaux envisagés, conformément à la réglementation relative à l'exécution des travaux à proximité de certains ouvrages souterrains, aériens ou subaquatiques de transport ou de distribution (décret n°2011-1241 du 5 octobre 2011 modifié), (chapitre IV du titre V du livre V du code de l'environnement).

### **Article 3** : Conditions d'exécution des travaux – Prescriptions Générales

L'installation des ouvrages doit être réalisée dans les conditions les moins dommageables pour le domaine public, dans le respect de l'environnement et de la qualité esthétique des lieux. Elle doit respecter les normes en vigueur et les règles de l'art. L'implantation de travaux dans l'emprise du domaine public routier communal doit être conforme au plan joint à la présente demande.

Aucun support ne sera stocké sur le domaine public routier communal. L'occupant sera tenu de prendre toutes les mesures nécessaires pour que l'exécution des travaux et l'exploitation de l'ouvrage n'apportent ni trouble ni gêne aux services publics et préserve la desserte des propriétés riveraines.

Pendant toute la durée des travaux, l'occupant veillera à ne pas gêner le bon écoulement des eaux et à préserver la propreté de la chaussée.

Dès l'achèvement des travaux, le domaine public routier sera remis dans son état initial. Ces travaux de remise en état seront à la charge de l'occupant.

### **Article 4** : Conditions d'exécution des travaux – Prescriptions particulières

Les remblaiements de tranchées seront conformes aux schémas 6 et 7a joints.  
Les revêtements seront repris à l'identique.

### **Article 5** : Conditions d'exploitation sous chantier

Si les travaux entraînent une restriction de la circulation, il appartient à l'occupant de solliciter l'arrêté de circulation auprès de la commune 3 semaines avant le début du chantier, sans lequel les travaux ne pourront commencer.

L'occupant a la charge de la signalisation de son chantier ainsi que de sa maintenance de jour comme de nuit, en application de l'instruction Interministérielle sur la Signalisation Routière (arrêté du 22 octobre 1963) appelé et complété de tous les textes pris en son application. L'occupant est responsable des accidents pouvant survenir par défaut ou insuffisance de cette signalisation.

### **Article 6** : Réception des travaux

La conformité des travaux est contrôlée par le gestionnaire de la voie. Lorsque les travaux sont réalisés, l'occupant est tenu de faire parvenir à la commune, en tant que gestionnaire de la voie, le procès-verbal de réception ou l'avis d'achèvement des travaux.

A la fin des travaux et dans un délai de trois mois, un plan de récolement des ouvrages réalisés sera transmis au format numérique à la Mairie

### **Article 7** : Déplacement des ouvrages

La commune en tant que gestionnaire de la voie, se réserve le droit de demander le déplacement des ouvrages autorisés aux frais de l'occupant, dès lors que des travaux de voirie s'avéreront nécessaires pour des motifs d'intérêt général en particulier dans l'intérêt du domaine public occupé et de la sécurité routière.

### **Article 8** : Entretien et réparation des installations

L'occupant se devra d'entretenir l'ouvrage implanté sur le domaine public communal pendant toute la durée de son occupation à charge pour lui de solliciter l'autorisation du signataire pour procéder à cet entretien le cas échéant.

### **Article 9** : Responsabilités

Cette autorisation est délivrée à titre personnel et ne peut être cédée. L'occupant est responsable tant vis-à-vis de la collectivité représentée par le signataire, que vis-à-vis des tiers, des accidents, dommages de toute nature qui pourraient résulter de la réalisation de ses travaux ou de l'installation de ses biens. Les droits des tiers sont et demeurent expressément réservés.

**Article 10** : Fin de l'occupation et remise en état des lieux

La présente autorisation est délivrée à titre précaire et révocable, et ne confère aucun droit réel à son titulaire : elle peut être abrogée à tout moment pour des raisons de gestion de voirie et en cas de non-conformité de l'ouvrage, sans qu'il puisse résulter pour ce dernier de droit à indemnité.

Elle est consentie en ce qui concerne l'occupation du domaine public communal jusqu'au 03 décembre 2033.

**Article 11** : Redevance d'occupation du domaine public communal

Le pétitionnaire pour son occupation du domaine public communal, est soumis à la redevance annuelle d'occupation adoptée par délibération du Conseil municipal du 24 juin 2013.

La commune se réserve le droit d'actualiser ce barème par une nouvelle délibération.

**Article 12** : Monsieur le Maire, Madame la Directrice générale des Services et le service de la Police Municipale, sont chargés, chacun en ce qui le concerne de l'exécution du présent arrêté qui sera notifié à l'intéressé.

**Article 13** : Le présent arrêté peut faire l'objet d'un recours en annulation devant le Tribunal Administratif dans le délai de deux mois à dater de sa publication.

Fait à Saint-Marcel, le 06 février 2023

Le Maire,

Signé : Raymond BURDIN

Pour copie conforme,  
Certifié exécutoire pour avoir  
été reçu à la sous-Préfecture  
le .....  
et publié, affiché ou  
notifié le .....  
Le Maire  
Raymond BURDIN






**POSE**  
 1/200  
 GC ORANGE 1/2  
**RECOLEMENT**  
 COMMUNE DE  
**SAINT MARCEL**  
 SECTEUR TERRITORIAL  
 de la Bresse Chalonnaise  
 Nature : Réseau de Distribution Public  
 Objet : URBAIN  
 Identification Dissimulation BT Rue Philippe Flaiot et  
 Rue Curtill Carnot (Urbain)

Cité de l'Énergie  
 700 bd de la Régence  
 03 85 21 91 00


**SYDES**  
 SOCIÉTÉ D'ÉLECTRICITÉ  
 D'ÉNERGIE ET DE TRAVAUX

N° demande : 446027  
 Date : 13/09/19  
 Délai : 120 jours  
 Réceptionné le :  
 Système de coordonnées : RGF93/CCAF  
 Bon pour exécution :  
 Le :

182 chemin des bouffes  
 71200 CURTIL  
 Le :

N° interne : 34 59 03 21  
 Modifications  
 Date  
 A Avant Projéctif D'OUVERTURE  
 B Accord SYDES  
 C 11/07/20  
 D  
 E Réception Travaux le :

Récèlement le : 19/09/22  
 Réception Travaux le :

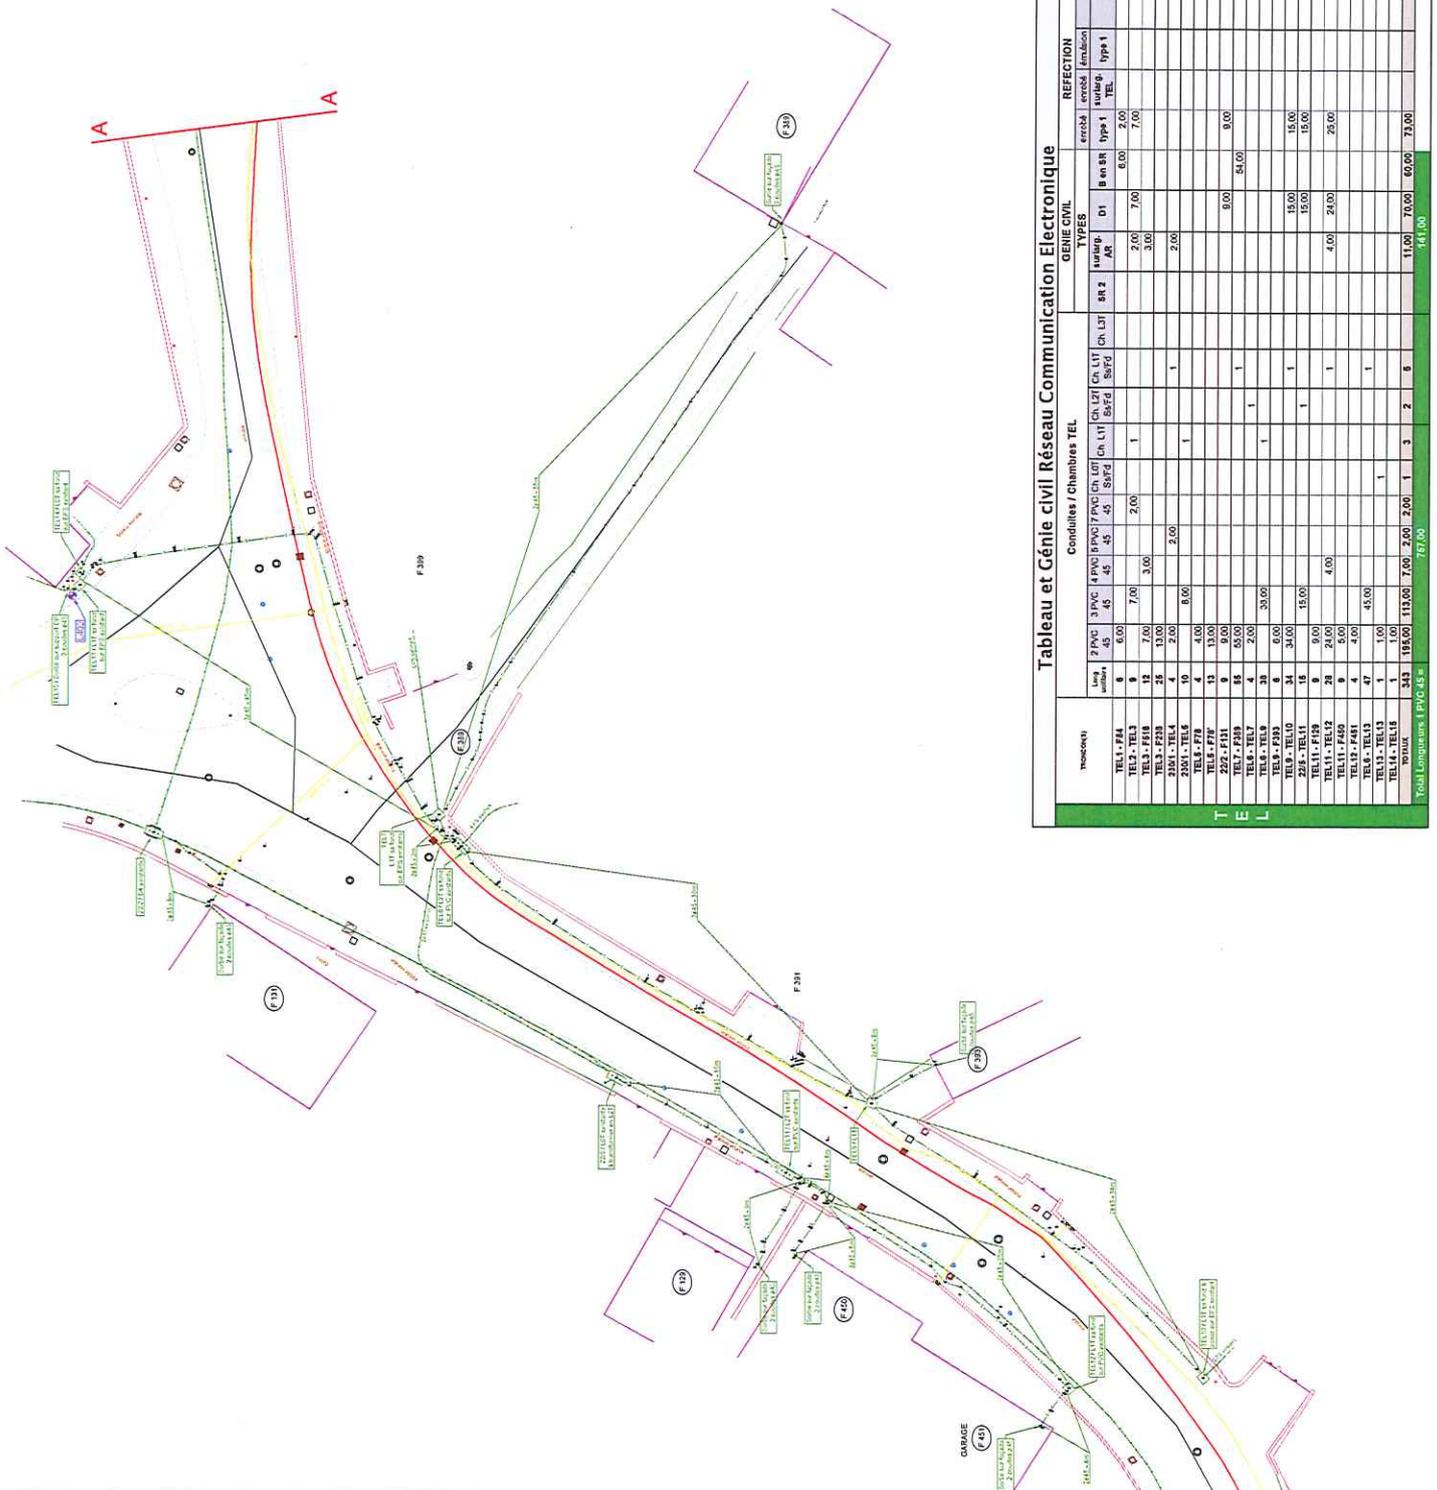


Travaux	Conditions / Chambres TEL												GENIE CIVIL			REFECTION				
	2 PVC	3 PVC	4 PVC	5 PVC	7 PVC	CH LIT	DI	IS en BT	Type 1	évacu	évacu	Travaux	Type 1							

Totaux Travaux : 141,00







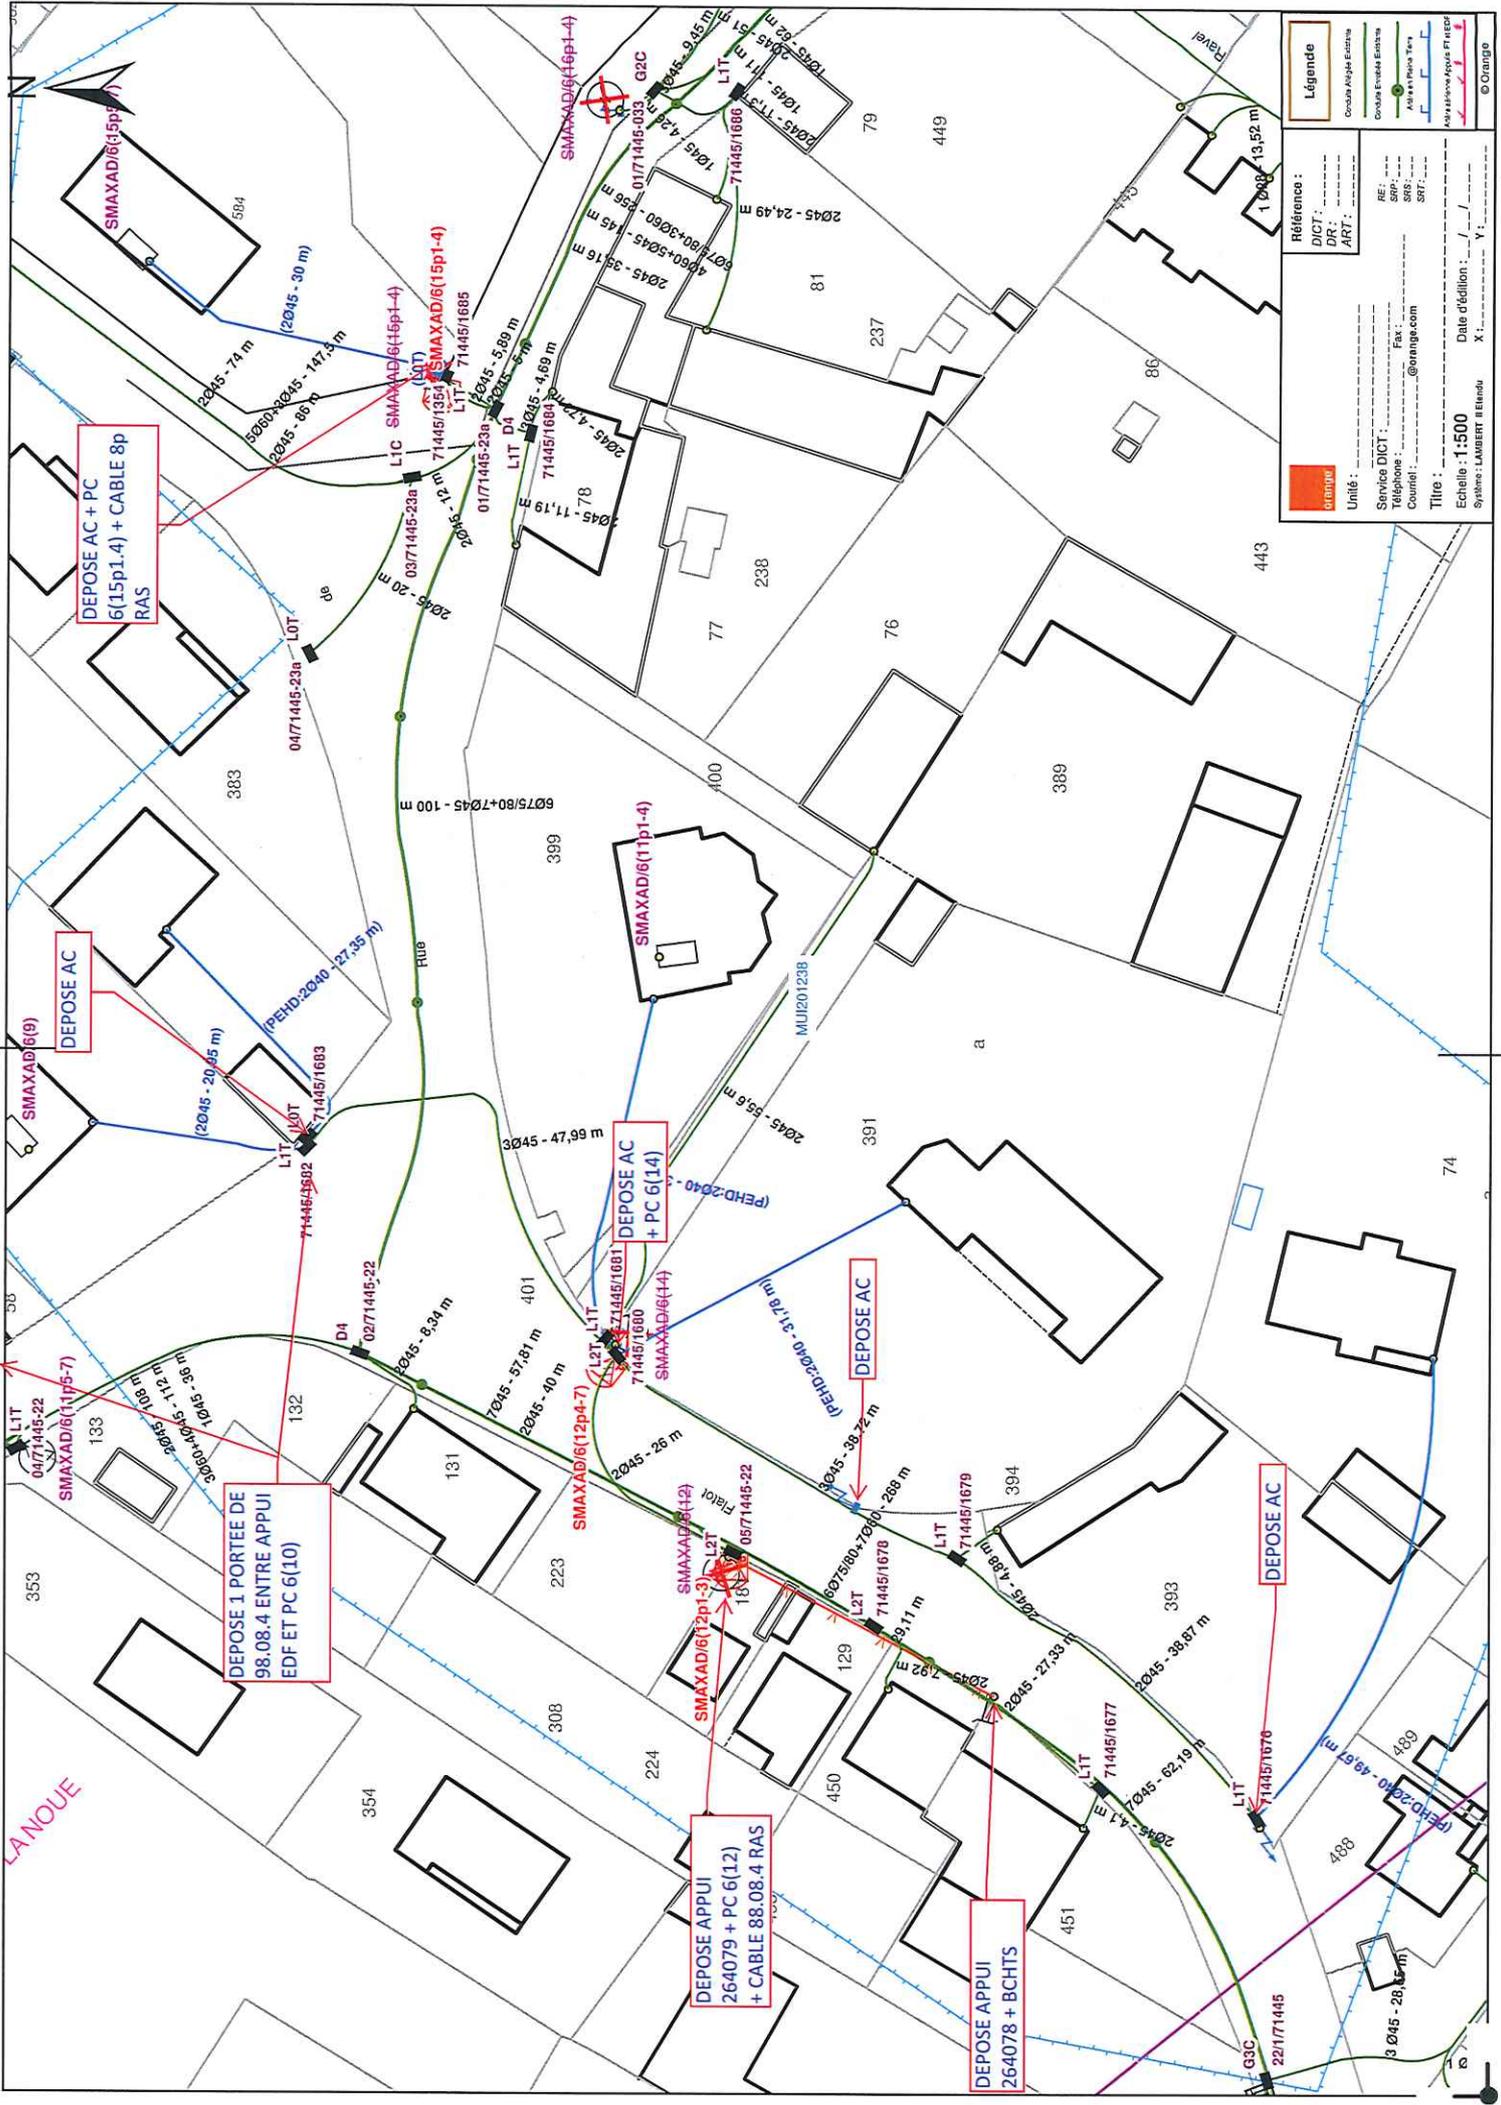

<b>Légende :</b>	
	Cable Appui Electricite
	Cable Evénement Electricite
	Axe de Planche Tertiaire
	Axe de Planche P.T. RAS

<b>Unité :</b>	Service DICT :	REF :
Orange	Téléphone :	SRT :
	Fax :	SRS :
	Courriel :	SRT :

<b>Référence :</b>	DATE :	ART :

<b>Titre :</b>	Date d'édition :

Echelle : 1:500  
 Système : Lambert II Étendu X Y

DEPOSE AC + PC  
 6(15p1.4) + CABLE 8p  
 RAS

DEPOSE AC  
 SMAXAD(6(9))

DEPOSE 1 PORTEE DE  
 98.08.4 ENTRE APPUI  
 EDF ET PC 6(10)

DEPOSE AC  
 + PC 6(14)  
 SMAXAD(6(11p1-4))

DEPOSE AC  
 SMAXAD(6(12p4-7))

DEPOSE APPUI  
 264079 + PC 6(12)  
 + CABLE 88.08.4 RAS  
 SMAXAD(6(12p1-3))

DEPOSE APPUI  
 264078 + BCHTS  
 SMAXAD(6(12p1-3))

DEPOSE AC  
 SMAXAD(6(12p4-7))

LA NOUVE

